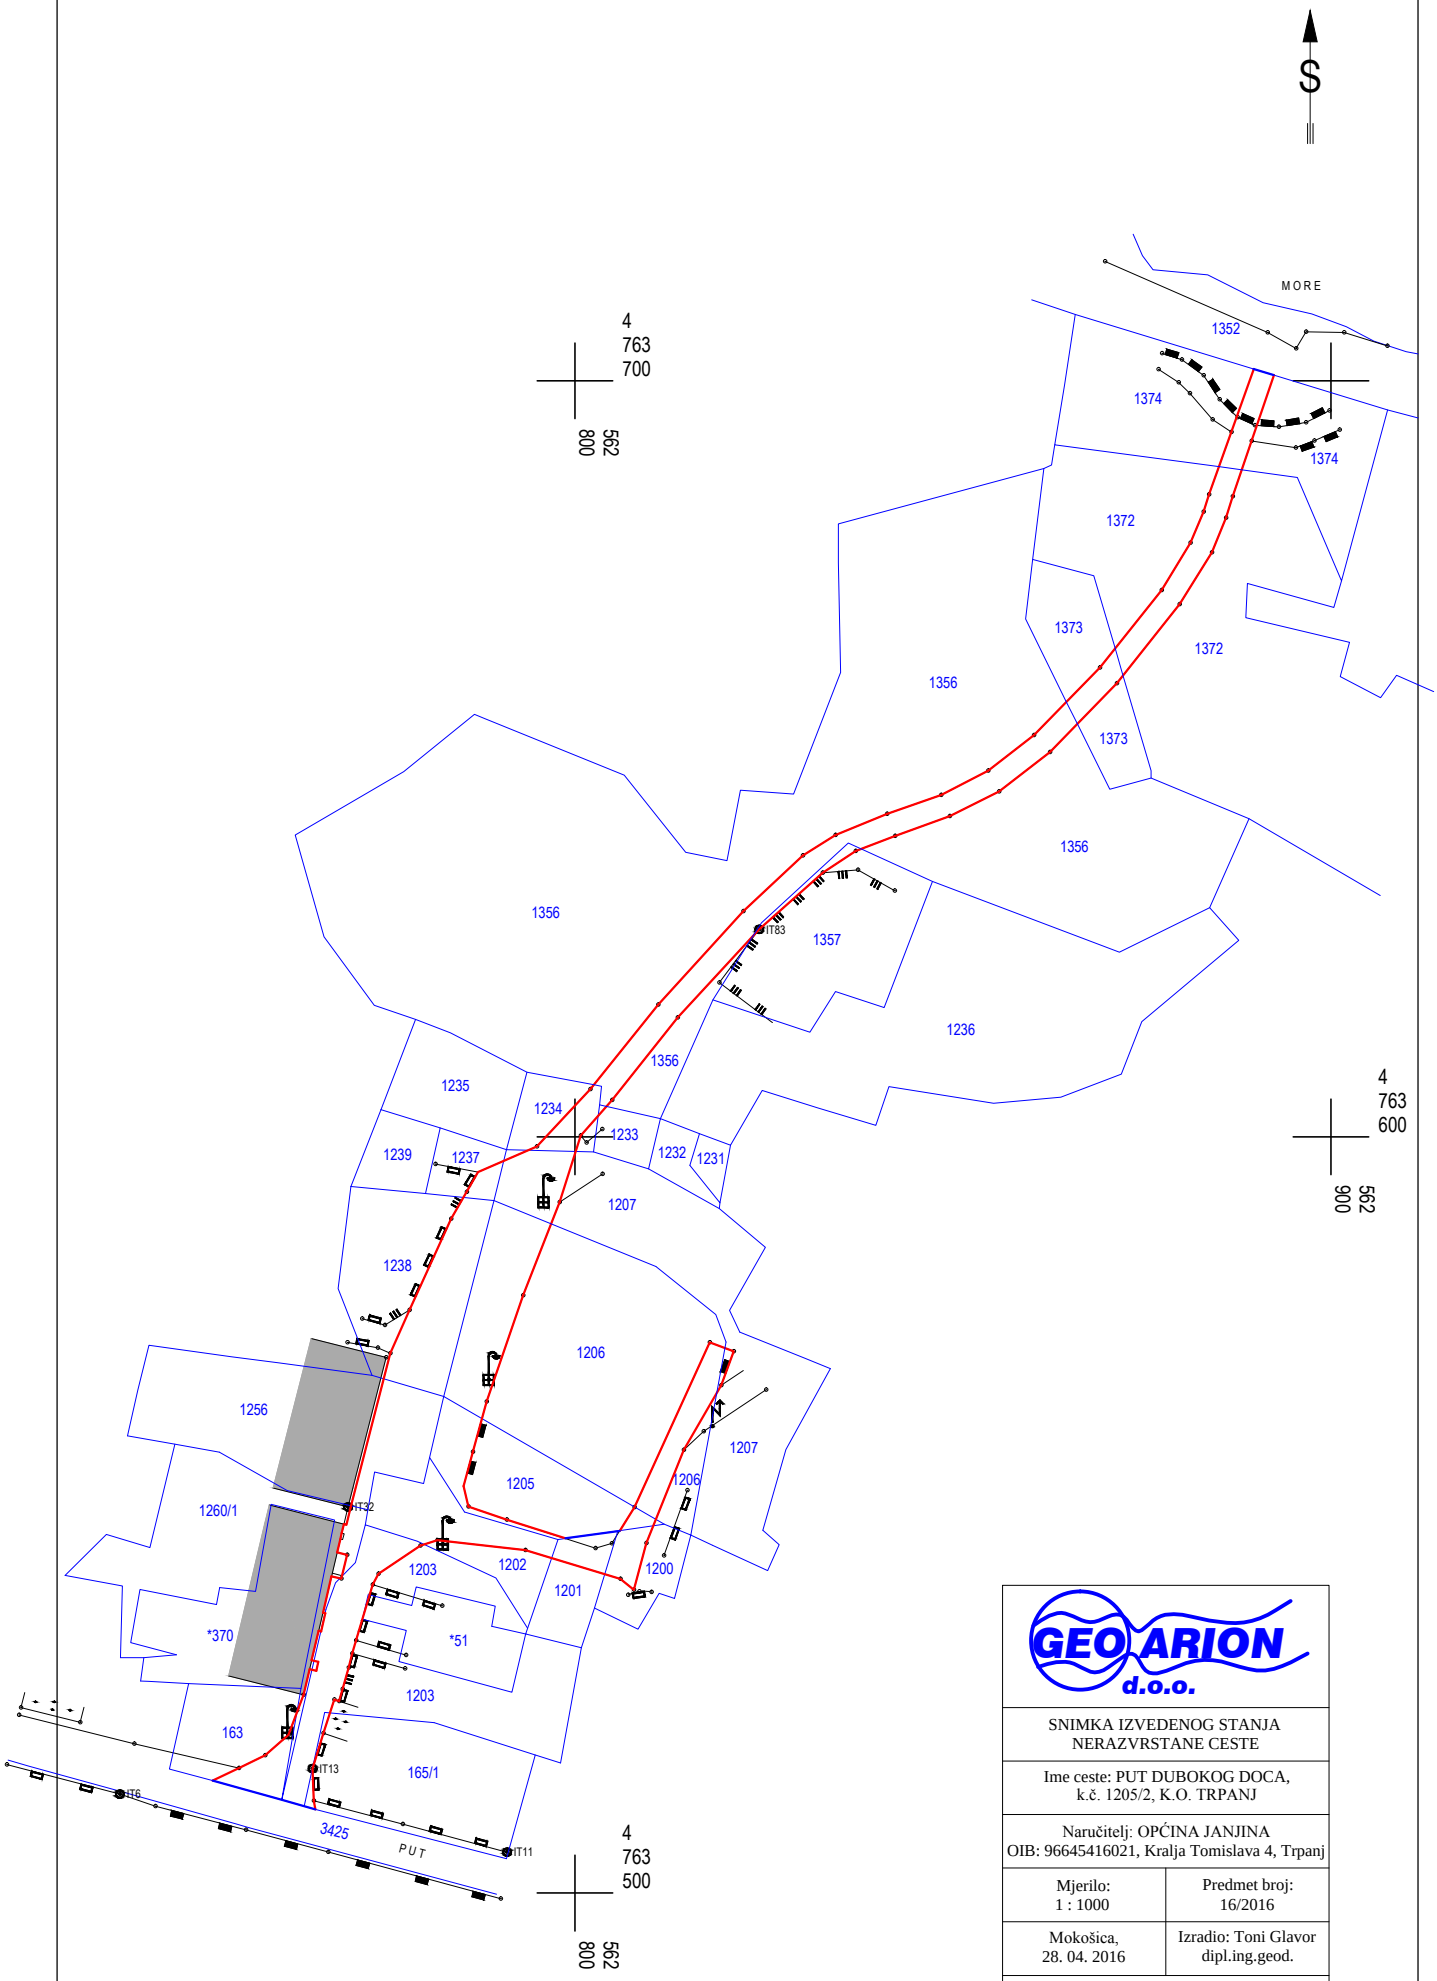


GEO ARION d.o.o.

SNIMKA IZVEDENOG STANJA NERAZVRSTANE CESTE

Ime ceste: PUT DUBOKOG DOCA, k.č. 1205/2, K.O. TRPANJ

Naručitelj: OPĆINA JANJINA
OIB: 96645416021, Kralja Tomislava 4, Trpanj

| | |
|---|---|
| Mjerilo: 1 : 1000 | Predmet broj: 16/2016 |
| Mokošica, 28. 04. 2016 | Izradio: Toni Glavor dipl.ing.geod. |

Ovjerava: Toni Glavor ovlašteni.ing.geod.